

MAPA Z INWENTARYZACJI POWYKONWCZEJ
BUDYNKU WYDZIAŁU NAUK SPOŁECZNYCH
AKADEMII IM. JANA DŁUGOSZA W CZĘSTOCHOWIE

SKALA 1:500

CZĘSTOCHOWA, UL. ZBIERSKIEGO

JEDNOSTKA EWIDENCYJNA 246401_1 M. CZĘSTOCHOWA

DZIAŁKA NR 26,27,28,32, OBREB 42B

SEKCJA MAPY ZASADNICZEJ - 6.142.30.15.3.3

UKŁAD WSPÓŁRZĘDNYCH PROSTOKĄTNYCH PŁASKICH -2000

UKŁAD WYSOKOŚCI -KRONSTAD

KERG -3014/2012

DATA - 03.12.2012r

WYKONAWCA - PRZEDSIĘBIORSTWO USŁUG GEODEZYJNYCH „MR”

SEKCJA UPRAWNIONY

Mirosław Róg

Wieliczko, ul. Parkowa 7

42-233 Mykanów

NIP: 14063

URZĄD MIASTA CZĘSTOCHOWY
(nazwa organu gromadzącego zasoby)
GRÓDZKI OŚRODEK DOKUMENTACJI
GEODEZYJNEJ I KARTOGRAFICZNEJ
W CZĘSTOCHOWIE


1.1.12.2012


1.1.12.2012


PREZIDENT MIASTA CZĘSTOCHOWY
(nazwa organu gromadzącego zasoby)
GRÓDZKI OŚRODEK DOKUMENTACJI
GEODEZYJNEJ I KARTOGRAFICZNEJ
W CZĘSTOCHOWIE

Reprodukcje, rozpowszechnianie
i rozprowadzanie niniejszego dokumentu wymaga
zezwolenia, o którym mowa w art. 18 ustawy z dnia
17 maja 1989 r. Prawo geodezyjne i kartograficzne
(j.t. Dz. U. z 2010 r. Nr 193, poz. 1287
z późniejszymi zmianami).

1.1.12.2012

GRÓDZKI OŚRODEK DOKUMENTACJI
GEODEZYJNEJ I KARTOGRAFICZNEJ
W CZĘSTOCHOWIE

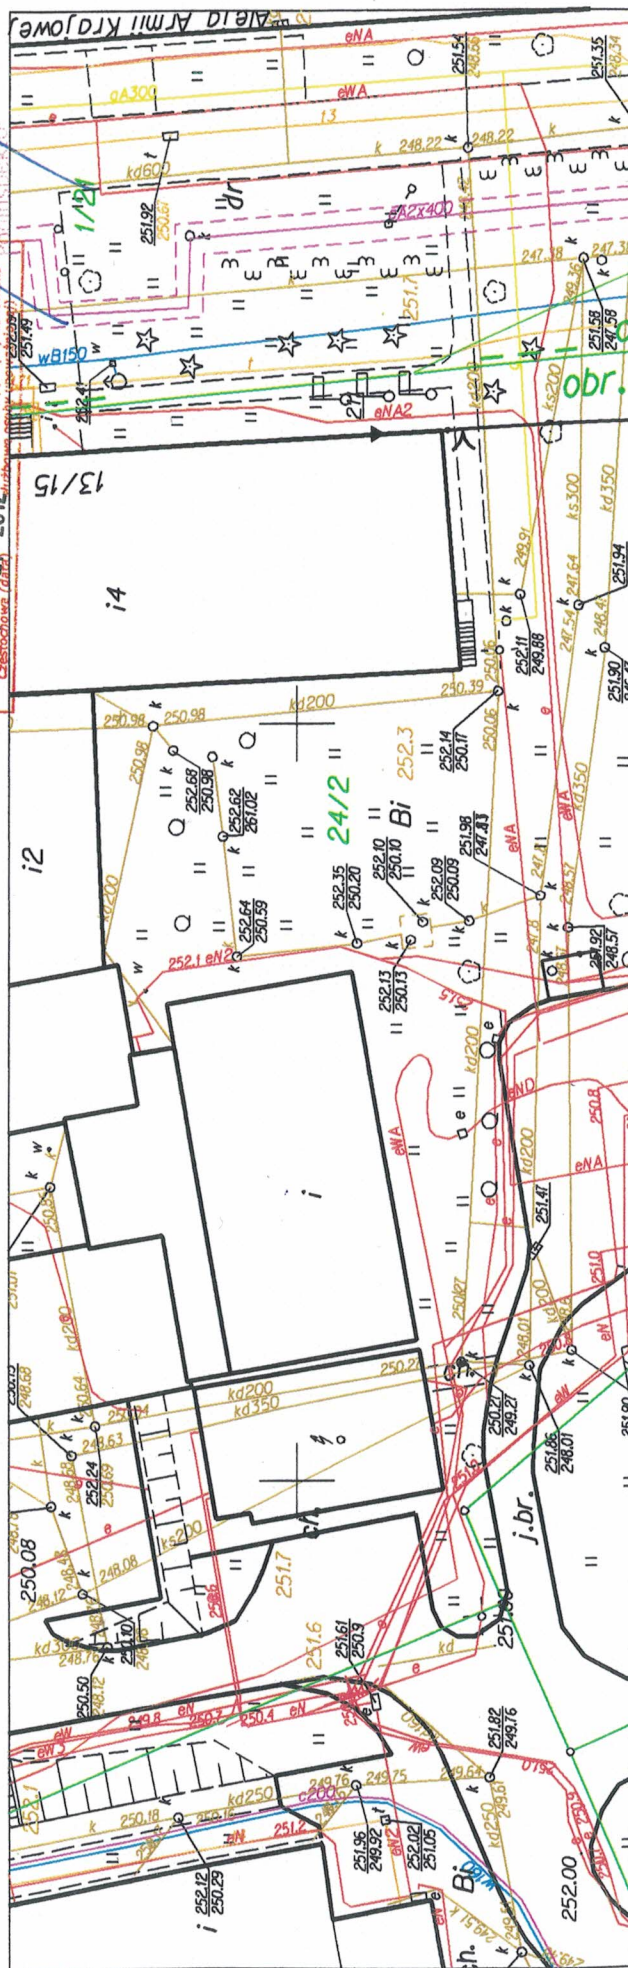

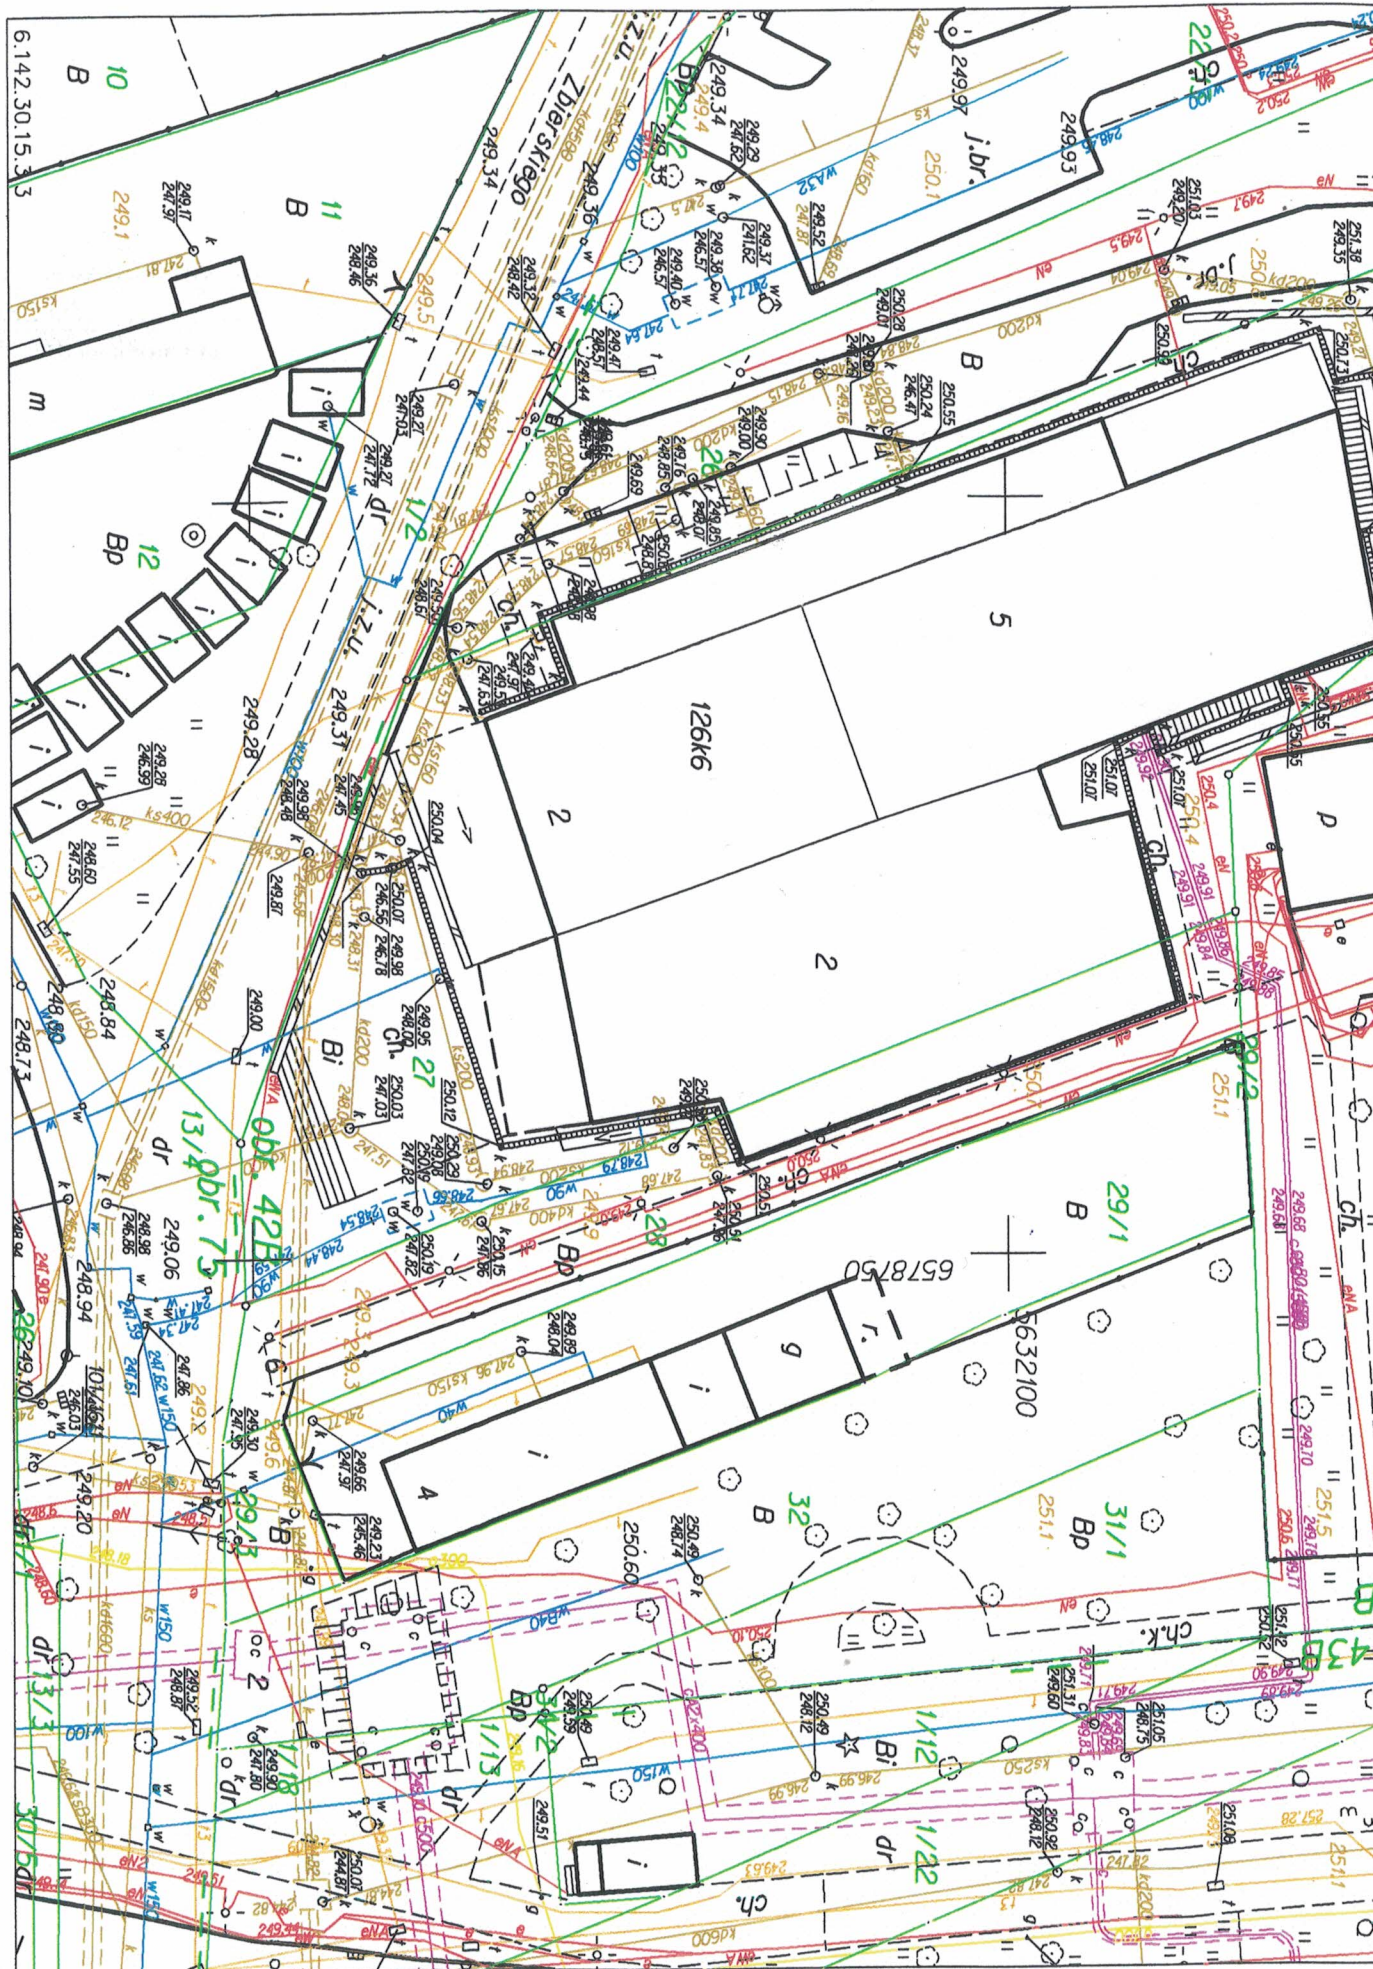

Mapa z inwentaryzacji powykonawczej sieci teletechnicznej

Skala 1:500

Miejscowość:	Częstochowa	Układ wysokości:	Kronszadt 86
Identyfikator i nazwa jednostki ewidencyjnej:	246401_1 m. Częstochowa	Układ współrzędnych: prostokątnych płaskich	2000
Identyfikator i nazwa obrębu ewidencyjnego:	246401_1.0842 42b dz.26	KERG:	2962/2013
Adres:	ul. Zbierskiego	Data:	12.12.2013
Sekcja mapy zasadniczej:	6.142.30.15.3.3	Wykonawca:	

USŁUGI GEODEZYJNE
"POMIAR" Jarosław Knopik
42-141 Przysiałki, ul. Kolejowa 20
tel. (034) 319-10-15
NIP 574-142-40-26, IDS 151610030

GEODETA PRAWNIONY
inż. Jarosław Knopik
Zaśw. nr 17477